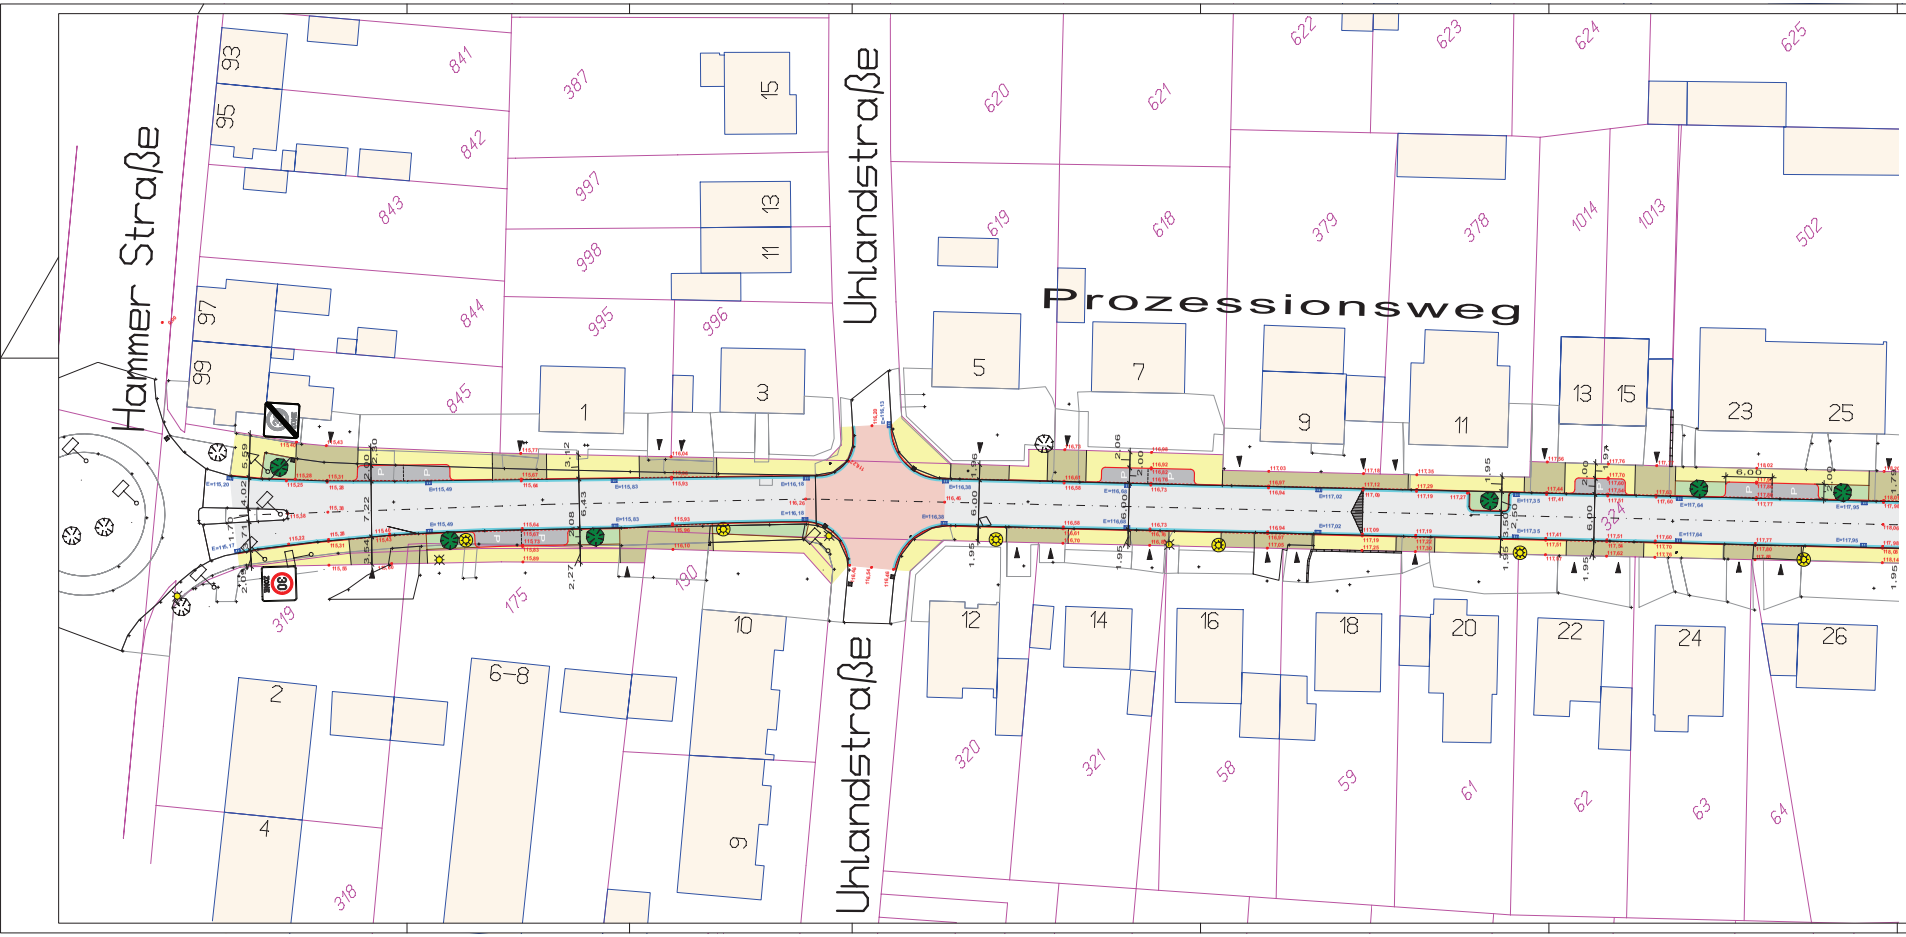


| Index | Änderungen | Datum | Ges.: |
|---|---|---|---|
| | | | |

PLANUNG UND ABWICKLUNG VON VERKEHRSANLAGEN UND INGENIEURBAUWERKEN

Osttor 43
48324 Sendenhorst

Tel. 02526 / 1026
Fax 02526 / 1025-5

info@gnegel.net
www.gnegel.net

GNEGEL GM3H

**Stadt Beckum**

**Fachdienst -Tiefbau-**

POSTFACH 1665, 59295 BECKUM

| | | | |
|---|---|---|---|
| Projekt: | Ausbau Prozessionsweg in Beckum | | |
| Planbezeichnung: | Lageplan Blatt Nr. 1/2 Straße Bestandsplan | | |
| Maßstab: | 1 : 250 | Projektnummer: | 68010 |
| Datum: | 16.08.2008 | Bearbeitung: | P. Pfeifer |
| Auftraggeber | ..... 2008 | Aufgestellt | Sendenhorst, ..... 2008 |